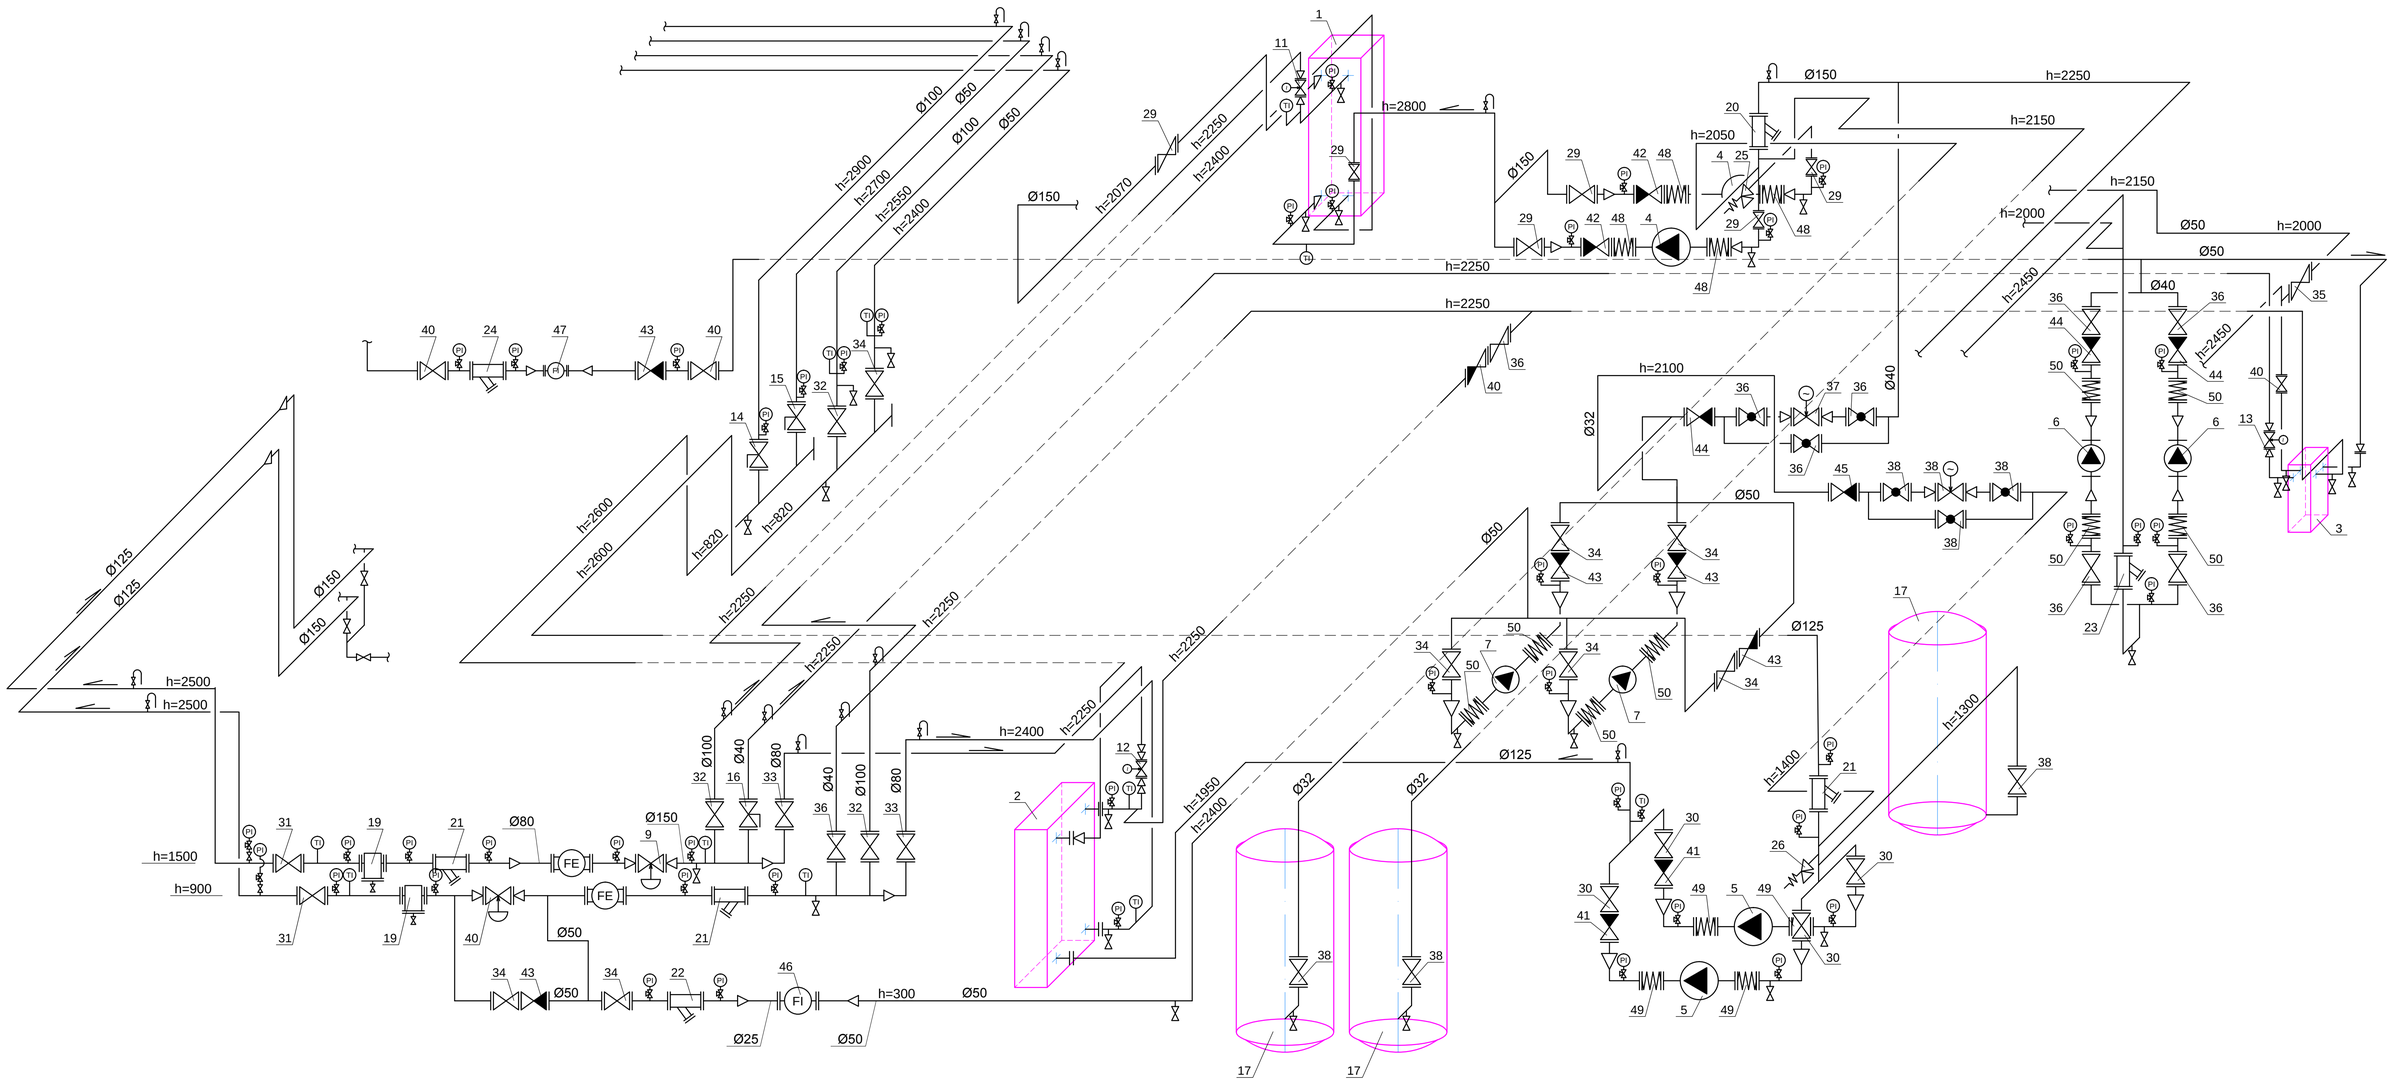

Изм.	Кол.	Лист	N док.	Подпись	Дата
Разработал		Коновалов В.В.			06.10г.
Проверил		Фаттахов Ч.Ф.			06.10г.
ГИП		Бочаров И.В.			06.10г.

Производственно-складское здание по адресу:
г. Москва, ул. Бирюсинка, д. 6, корп. 8

Исполнительная схема ИТП

Стадия	Лист	Листов
РП	10	

Аксонометрическая схема

ООО "СтройВенто"

Инв. № подл. | Подпись и дата | Взам. инв. №

Формат А2